


Schnitt A-A

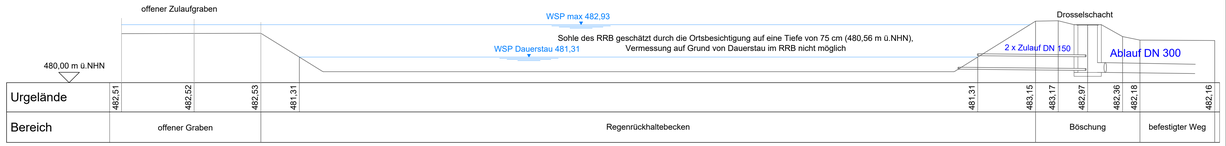


Schnitt B-B

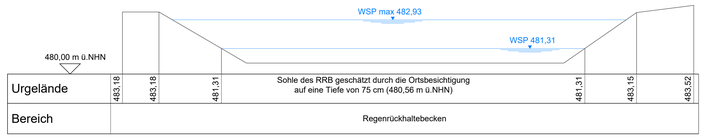

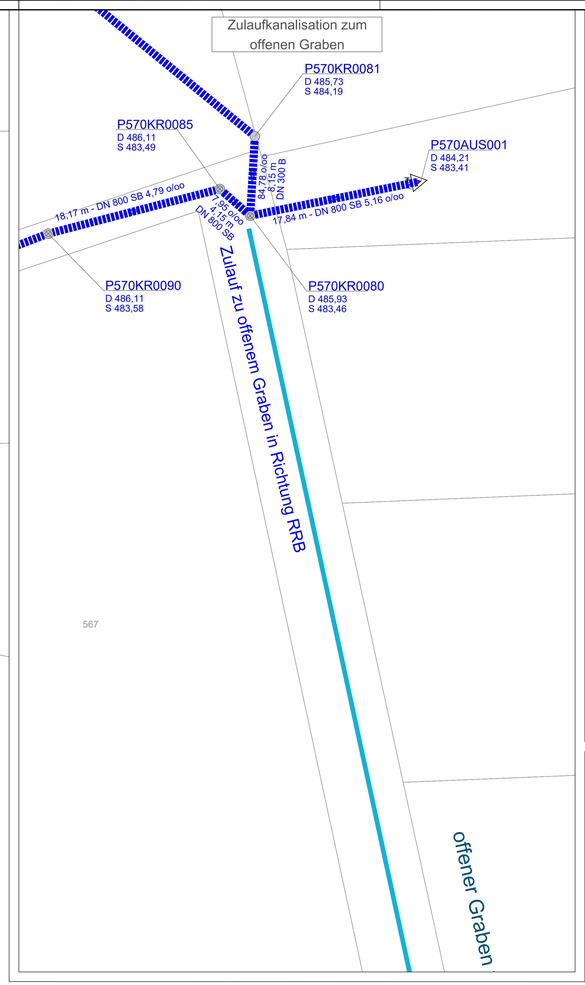



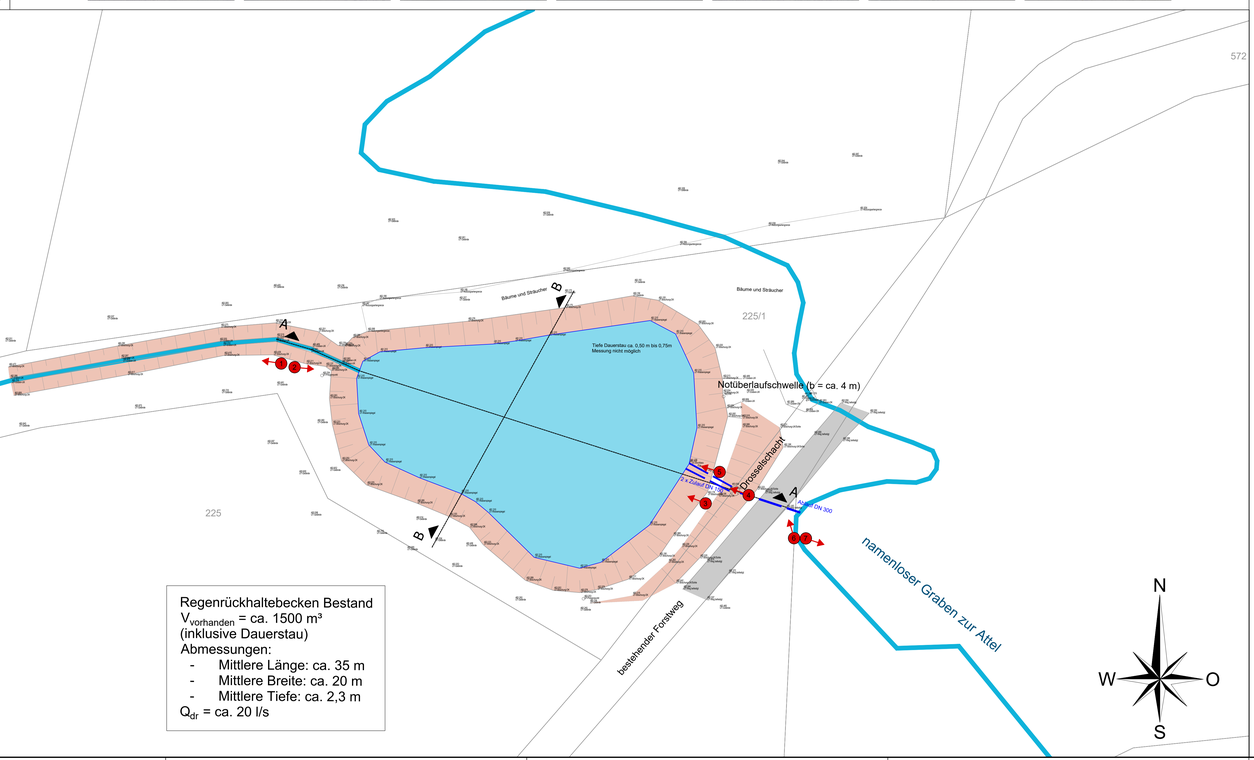

Zeichenerklärung

Lageplan:

	bestehendes Gewässer/Graben
	bestehende Böschung
	bestehender Wasserspiegel Regenrückhaltebecken
	bestehender Regenwasserkanal
	bestehender Forstweg
481,624	Vermessung durch die Sehlhoff GmbH vom 24. Juli 2024
1	Standort und Blickrichtung Foto

Schnitte:

	bestehendes Gelände
	bestehender Wasserspiegel

Pfaffing

Gemeinde Pfaffing

Landkreis Rosenheim

Graben zum RRB
$V_{vorhanden}$ = ca. 75 m³
Abmessungen:
- Länge: ca. 290 m
- Mittlere Breite: ca. 0,5 m
- Mittlere Tiefe: ca. 0,5 m


Regenrückhaltebecken Bestand
$V_{vorhanden}$ = ca. 1500 m³
(inklusive Dauerstau)
Abmessungen:
- Mittlere Länge: ca. 35 m
- Mittlere Breite: ca. 20 m
- Mittlere Tiefe: ca. 2,3 m

Q_{dr} = ca. 20 l/s

WASSERRECHT

vom Mai 2025

Lagesystem: ☐ Gauß-Krüger-Koordinaten ☒ UTM-Koordinaten
Höhensystem: ☐ DHHN12 [m.ü.NN] ☒ DHHN2016 [m.ü.NHN]

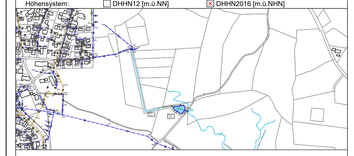

ÄENDERUNG	DATUM	INDEX	NAME

INHALT: Bestandsplan Regenrückhaltebecken
Einleitungsstelle A3

BAUHERR: Gemeinde Pfaffing
Schulstraße 3
83539 Pfaffing

VORHABEN: Wasserrechtsverfahren - Einleiten von Niederschlagswasser des Ortsteils Pfaffing aus dem Entlastungskanal 1 in die Attel und aus dem Entlastungskanal 3 in einen zur Attel führenden Graben

ANLAGE	3	MASSSTAB	1:200
PLANNUMMER	06	PROJEKTNUMMER	33615
DATUM	13. Mai 2025	PLANGROESSE	1,18 m²
		BEARBEITET	Schedlbauer
		GEZEICHNET	Primbs
		GEPRUEFT	Weinhändler
		DATEI	33615_WW_250429_BELP_PrSt.dwg

UNTERSCHRIFT
Entwurfsverfasser | Bauherr

SEHLHOFF INGENIEURE|ARCHITEKTEN
Rachelstraße 53
94315 Straubing
Telefon 09421 9264-0
straubing@sehlhoff.eu
www.sehlhoff.eu

Diese Zeichnung ist unser geistiges Eigentum. Sie darf gemäß §§ 2 und 7 UrhG. weder ganz noch teilweise ohne unsere Zustimmung vervielfältigt oder verbreitet noch Dritten zu Kenntnis gebracht werden. Zuwiderhandlungen verpflichten zu Schadenersatz.